



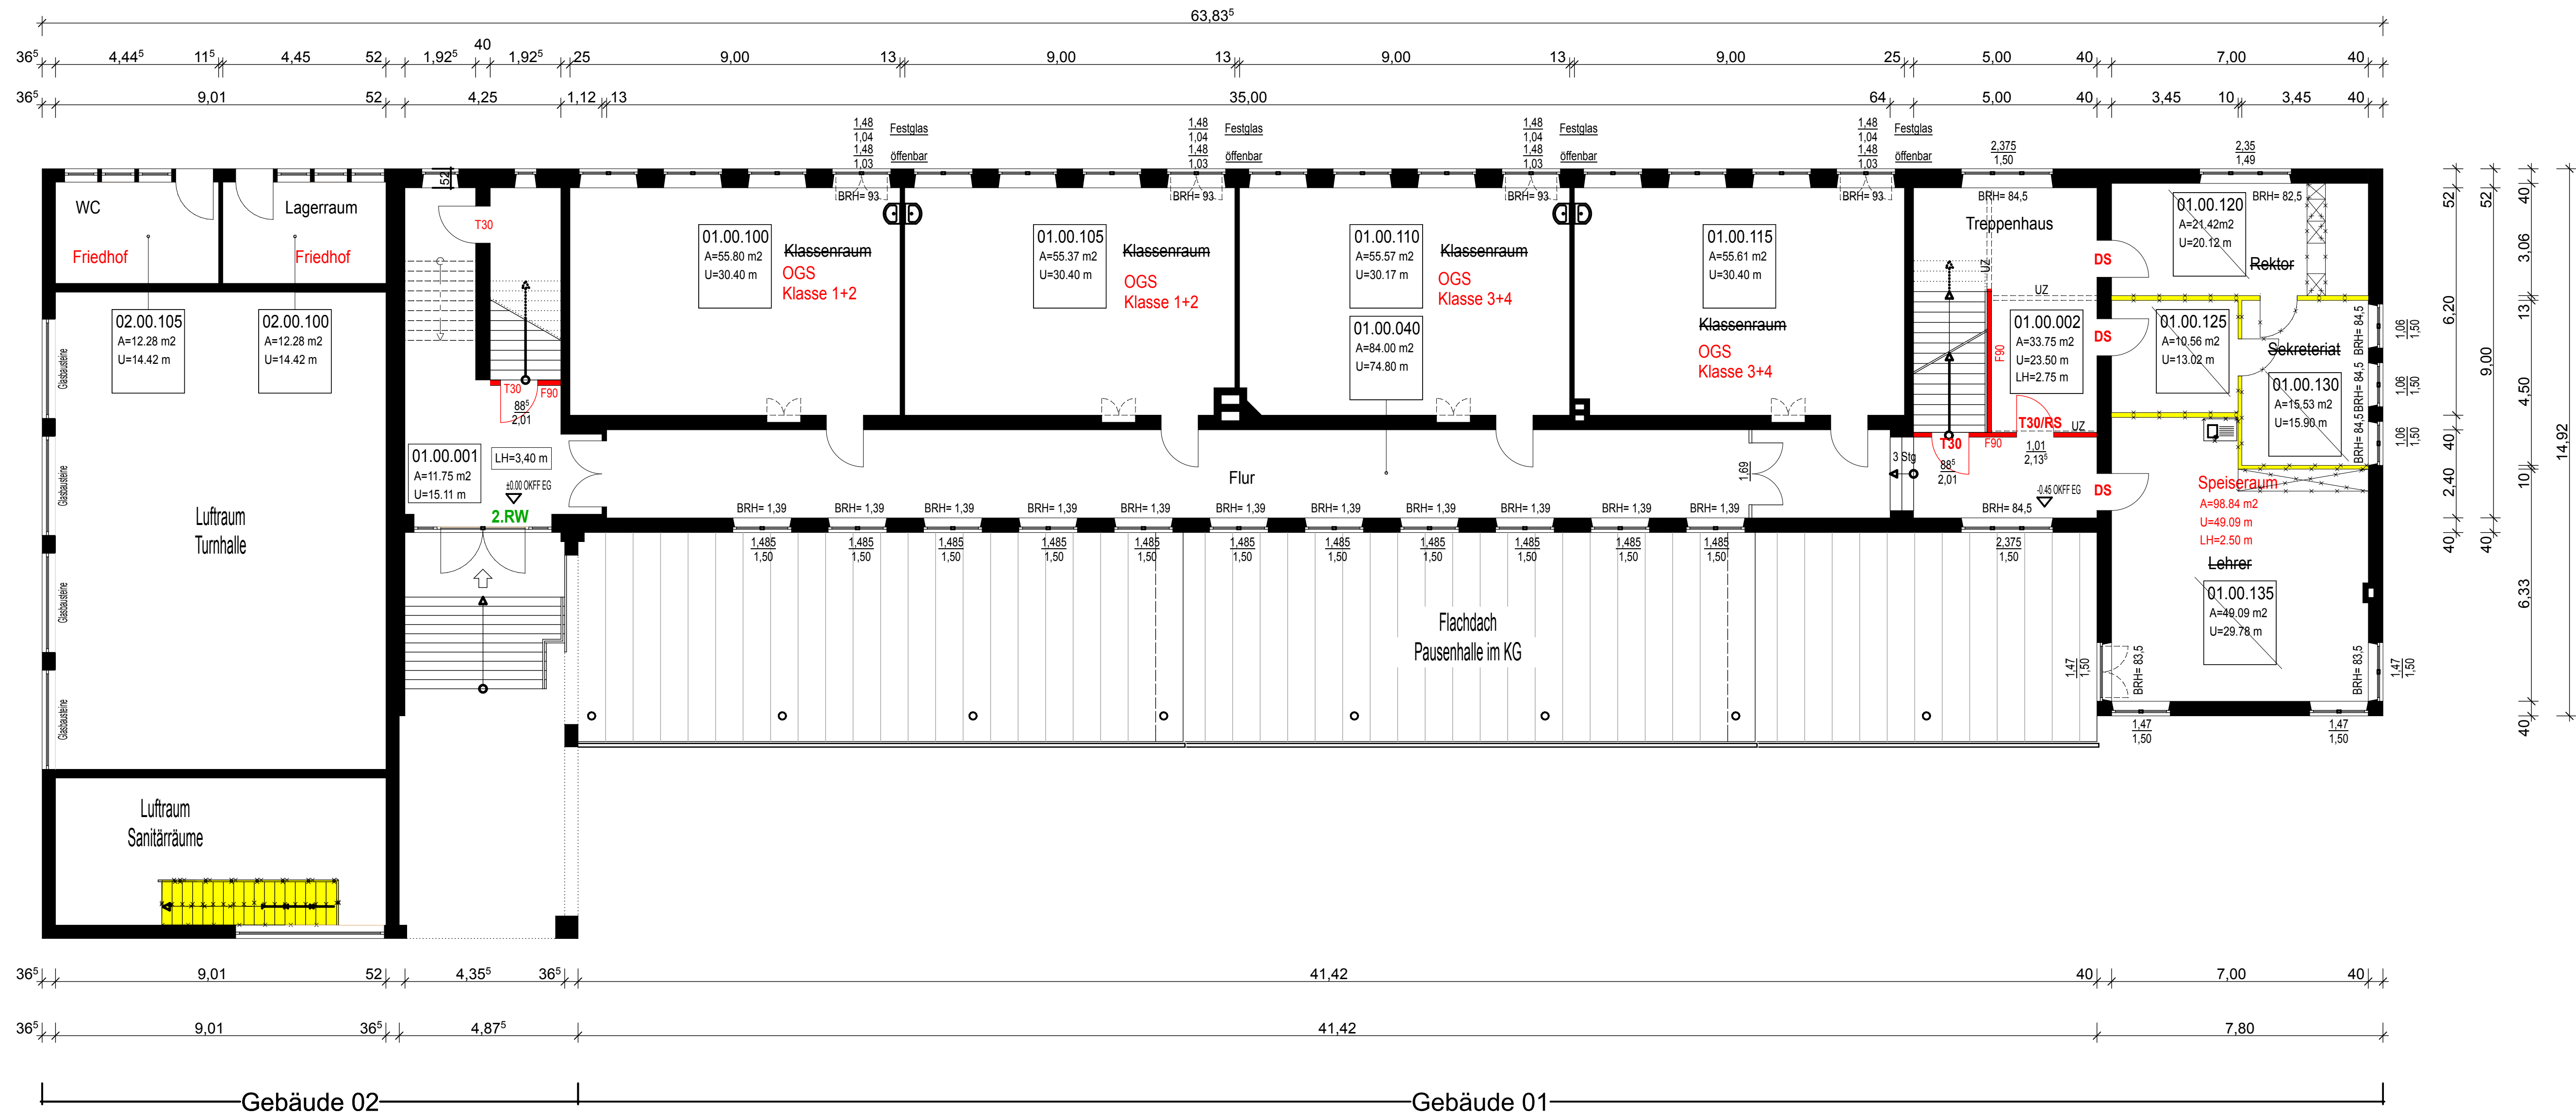

Legende

- Bestand
- Neu
- Abriss

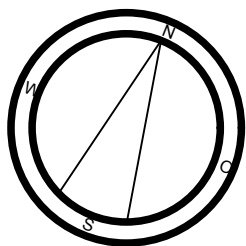

Bauantrag

PROJEKT Nutzungsänderung KGS Gath. Grundschule Hückeswagen	
BAUHERR Stadt Hückeswagen	
PLANINHALT Erdgeschoss	
DATUM 12.05.2016	MASSSTAB 1 : 100
BAUHERR/ DATUM	PLANVERFASSER Architekt Dipl. Ing. Carsten Waßmuth Birkenweg 18a 42499 Hückeswagen

Auf Grundlage der Bestandspläne von
Architekturbüro :
Zacharias Planungsgruppe, 53757 St. Augustin